


230/400V UKŁAD TN-S

PROJEKT BUDOWLANY	TEMAT: PROJEKT BUDOWLANY PRZEBUDOWY I ZMIANY SPOSOBU UŻYTKOWANIA POMIESZCZEŃ DAWNEJ WYMIENNIKOWNI SZPITALA ŚLĄSKIEGO W CIESZYNIE PRZY UL. BIELSKIEJ 4 NA ARCHIWUM NA DZ.NR 97/14 OBRĘB NR. 45 W CIESZYNIE	SKALA:
JEDNOSTKA PROJEKTOWA	ADRES: UL. BIELSKA DZ. NR 97/14 OBRĘB NR 45	LICZBA RYSUNKÓW:
	INWESTOR: POWIAT CIESZYŃSKI UL. BOBRECKA 29, 43-400 CIESZYN	EDP-3.1/5
	NAZWA RYSUNKU: SCHEMAT ZASILANIA ORAZ TABLICZ TR1	
PROJEKTOWAŁ:	NUMER UPRAWNIENIA	PODPIS:
IMIE I NAZWISKO:		
AUTOR: Mgr inż. Adam Ślusarz	598/78 K-ce	
SPR.: Mgr inż. Witold Luchowski	147/98 B-B	
DATA: III 2020	OPRACOWAŁ: inż. Krzysztof Trębacz	

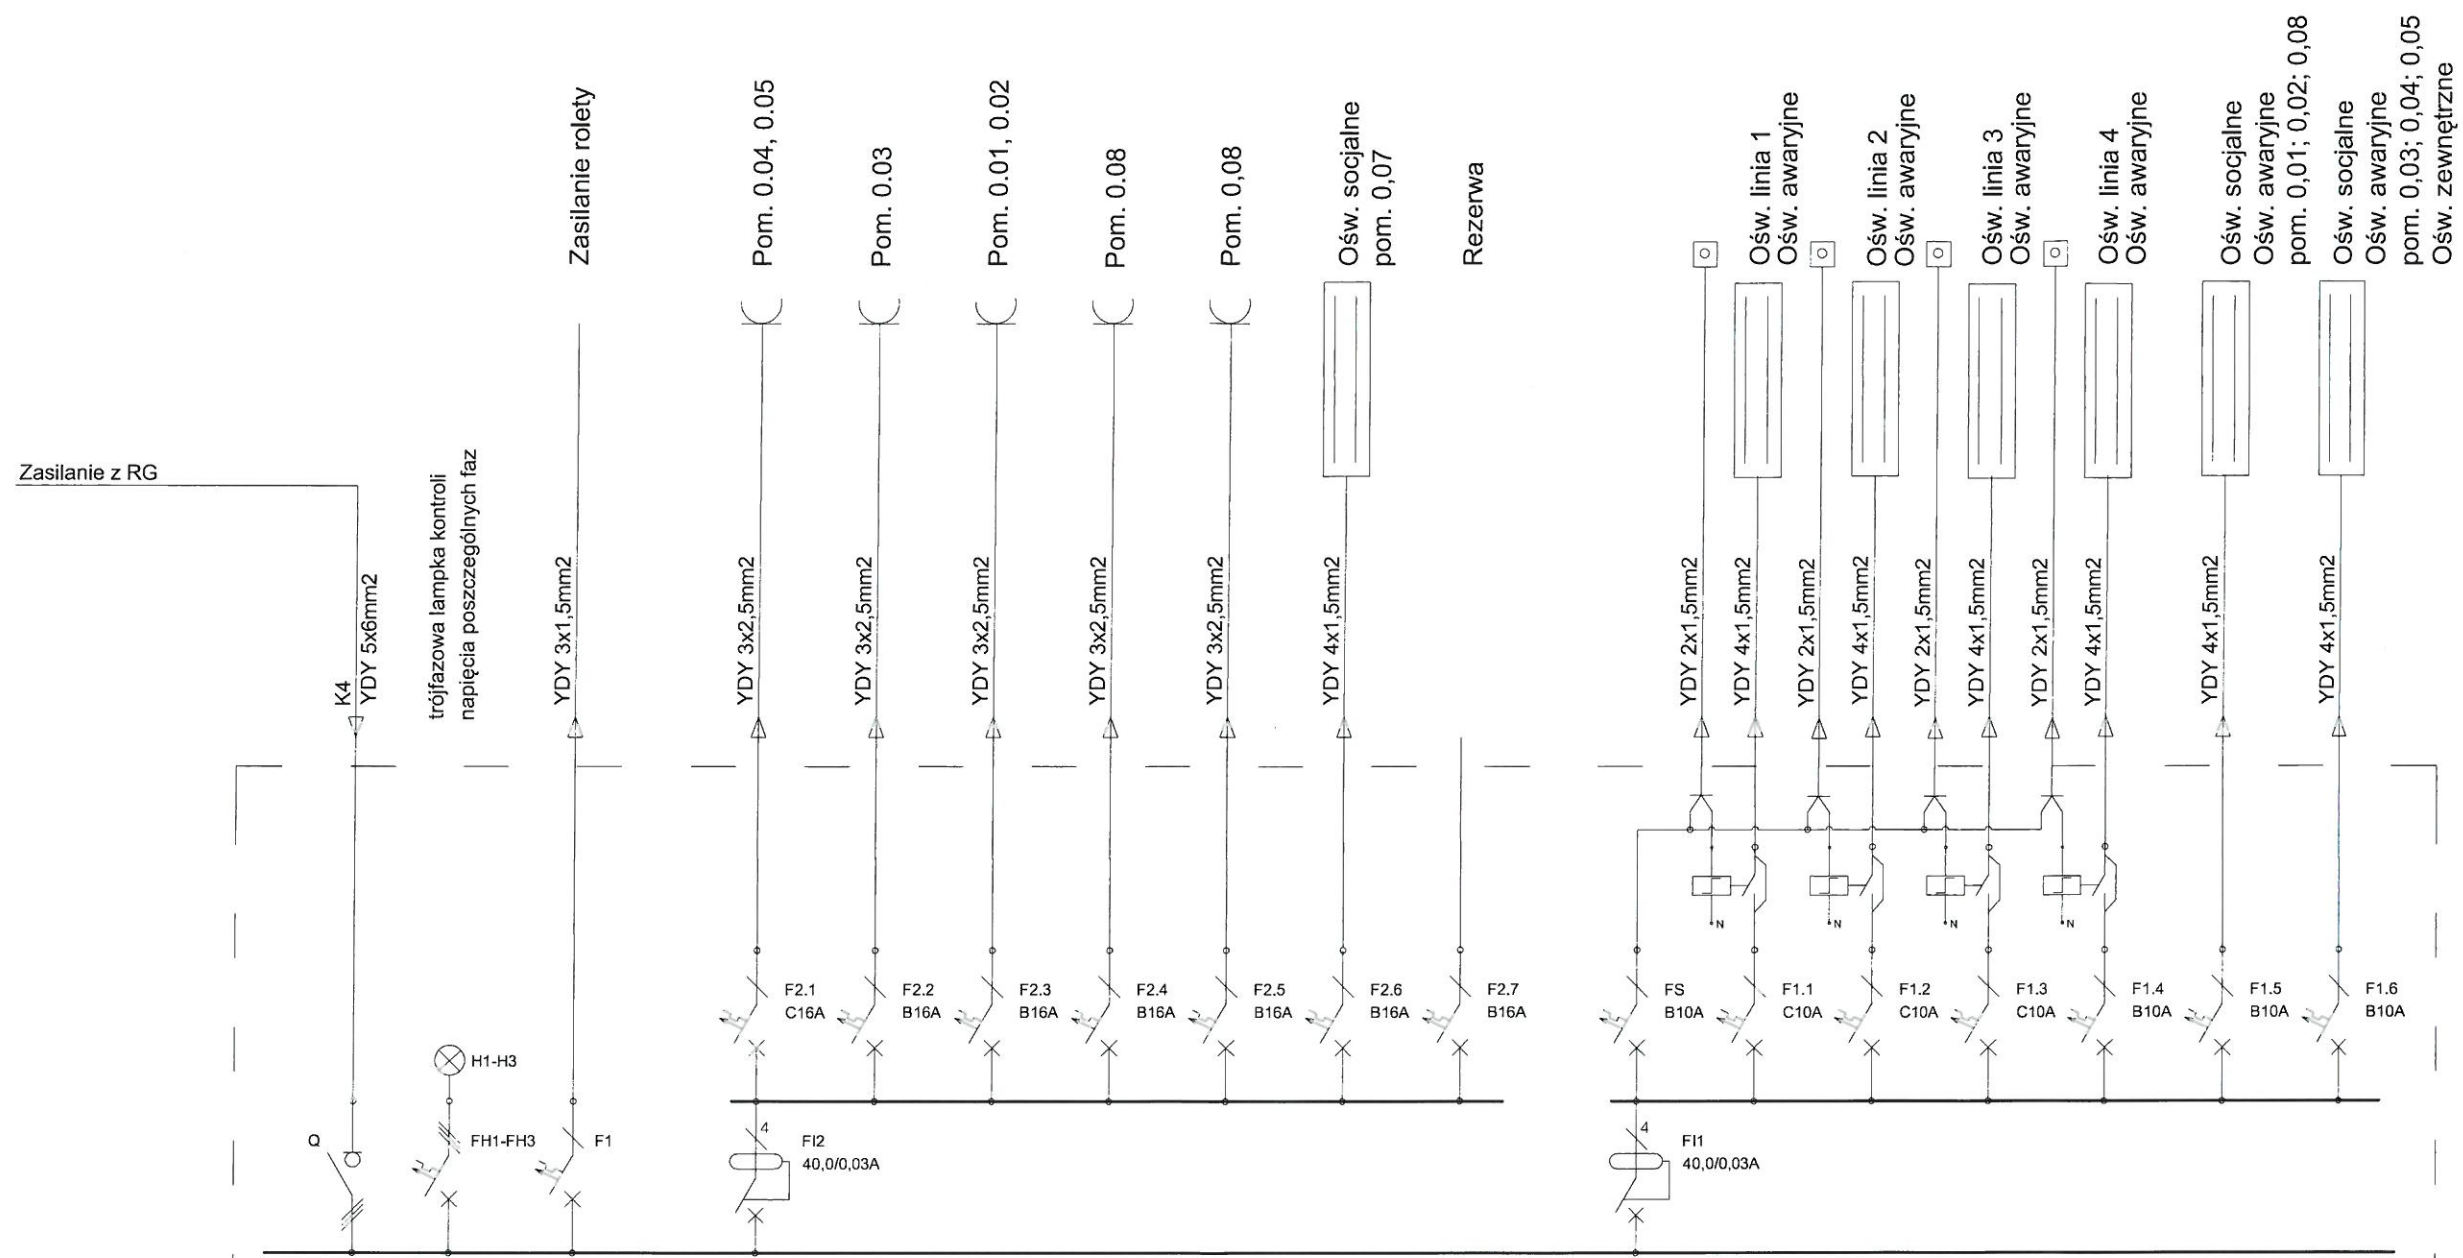

TR1
Tablica rozdzielcza
Archiwum
IP40, 4x12


PROJEKT BUDOWLANY	TEMAT: PROJEKT BUDOWLANY PRZEBUDOWY I ZMIANY SPOSOBU UŻYTKOWANIA POMIESZCZEŃ DAWNEJ WYMIENNIKOWNI SZPITALA ŚLĄSKIEGO W CIESZYNIE PRZY UL. BIELSKIEJ 4 NA ARCHIWUM NA DZ.NR 97/14 OBRĘB NR. 45 W CIESZYNIE		SKALA:
----------------------	---	--	--