



MIEJSKI ZARZĄD DRÓG
W CIESZYNIE


Miejski Zarząd Dróg w Cieszynie

ul. Liburnia 4, 43-400 Cieszyn

tel. 33 85 82 890, e-mail: sekretariatmzd@mzd.cieszyn.pl

Cieszyn 4 grudnia 2023r.

DZ.431.54.2023.KR

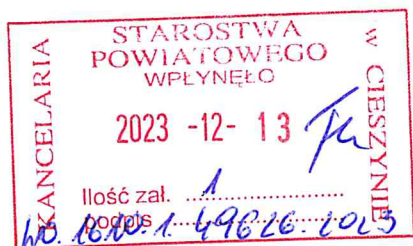

Starostwo Powiatowe
ul. Bobrecka 29
43-400 Cieszyn

W odpowiedzi na pismo z dnia 8 listopada 2023r. (data wpływu: 8 listopada 2023r.) w sprawie wydania zgody na odprowadzenie wód opadowych z działki 17 obr. 44 przy Pl. Juliusza Słowackiego w Cieszynie informuje, że Miejski Zarząd Dróg w Cieszynie opiniuje pozytywnie włączenie się do sieci miejskiej kanalizacji deszczowej. Będzie to możliwe po określeniu ilości wód jakie będą odprowadzane z planowanej inwestycji oraz po przeprowadzeniu inwentaryzacji przyłączy i wpustów na tylnej elewacji budynku.

Na dostarczonych podkładach mapowych kolorem zielonym zaznaczono proponowane miejsce włączenia do sieci miejskiej kanalizacji deszczowej. Odprowadzenie wód opadowych z części budynku proponuje się odprowadzić do miejskiej sieci kanalizacji deszczowej w pasie drogowym Placu Wolności.

Istniejąca sieć kanalizacji deszczowej powinna zostać przebudowana staraniem i na koszt Inwestora. Koszty budowy, utrzymania instalacji i urządzeń związanych z odprowadzeniem wód opadowych ponosi inwestor.

Warunkiem wydania ostatecznego uzgodnienia przez Miejski Zarząd Dróg w Cieszynie jest przedstawienie dokumentacji projektowej opracowanej przez uprawnionego projektanta, zgodnie z wydanymi wcześniej warunkami technicznymi.

Kierownik Referatu
Strefy Płatnego Parkowania

Daniel Pisarek

Otrzymują:

1. Adresat
2. MZD a/a

Sprawę prowadzi: Katarzyna Russek tel. (33) 479 52 53

www.mzd.cieszyn.pl

Wojew. : śląskie

Miasto : 240301_1, Cieszyn

Obręb : 240301_1.0044

Sekcja : 6.118.26.14.4.1

KOPIA MAPY ZASADNICZEJ

Geodezyjna inwentaryzacja powykonawcza


sieci kanalizacji sanitarnej z przyłączami – 60 mb

Cieszyn , dnia : 26.10.2016 r.

działka : 13/1, 17

skala 1 : 500

ID zgłoszenia : GKK.6640.510.2016

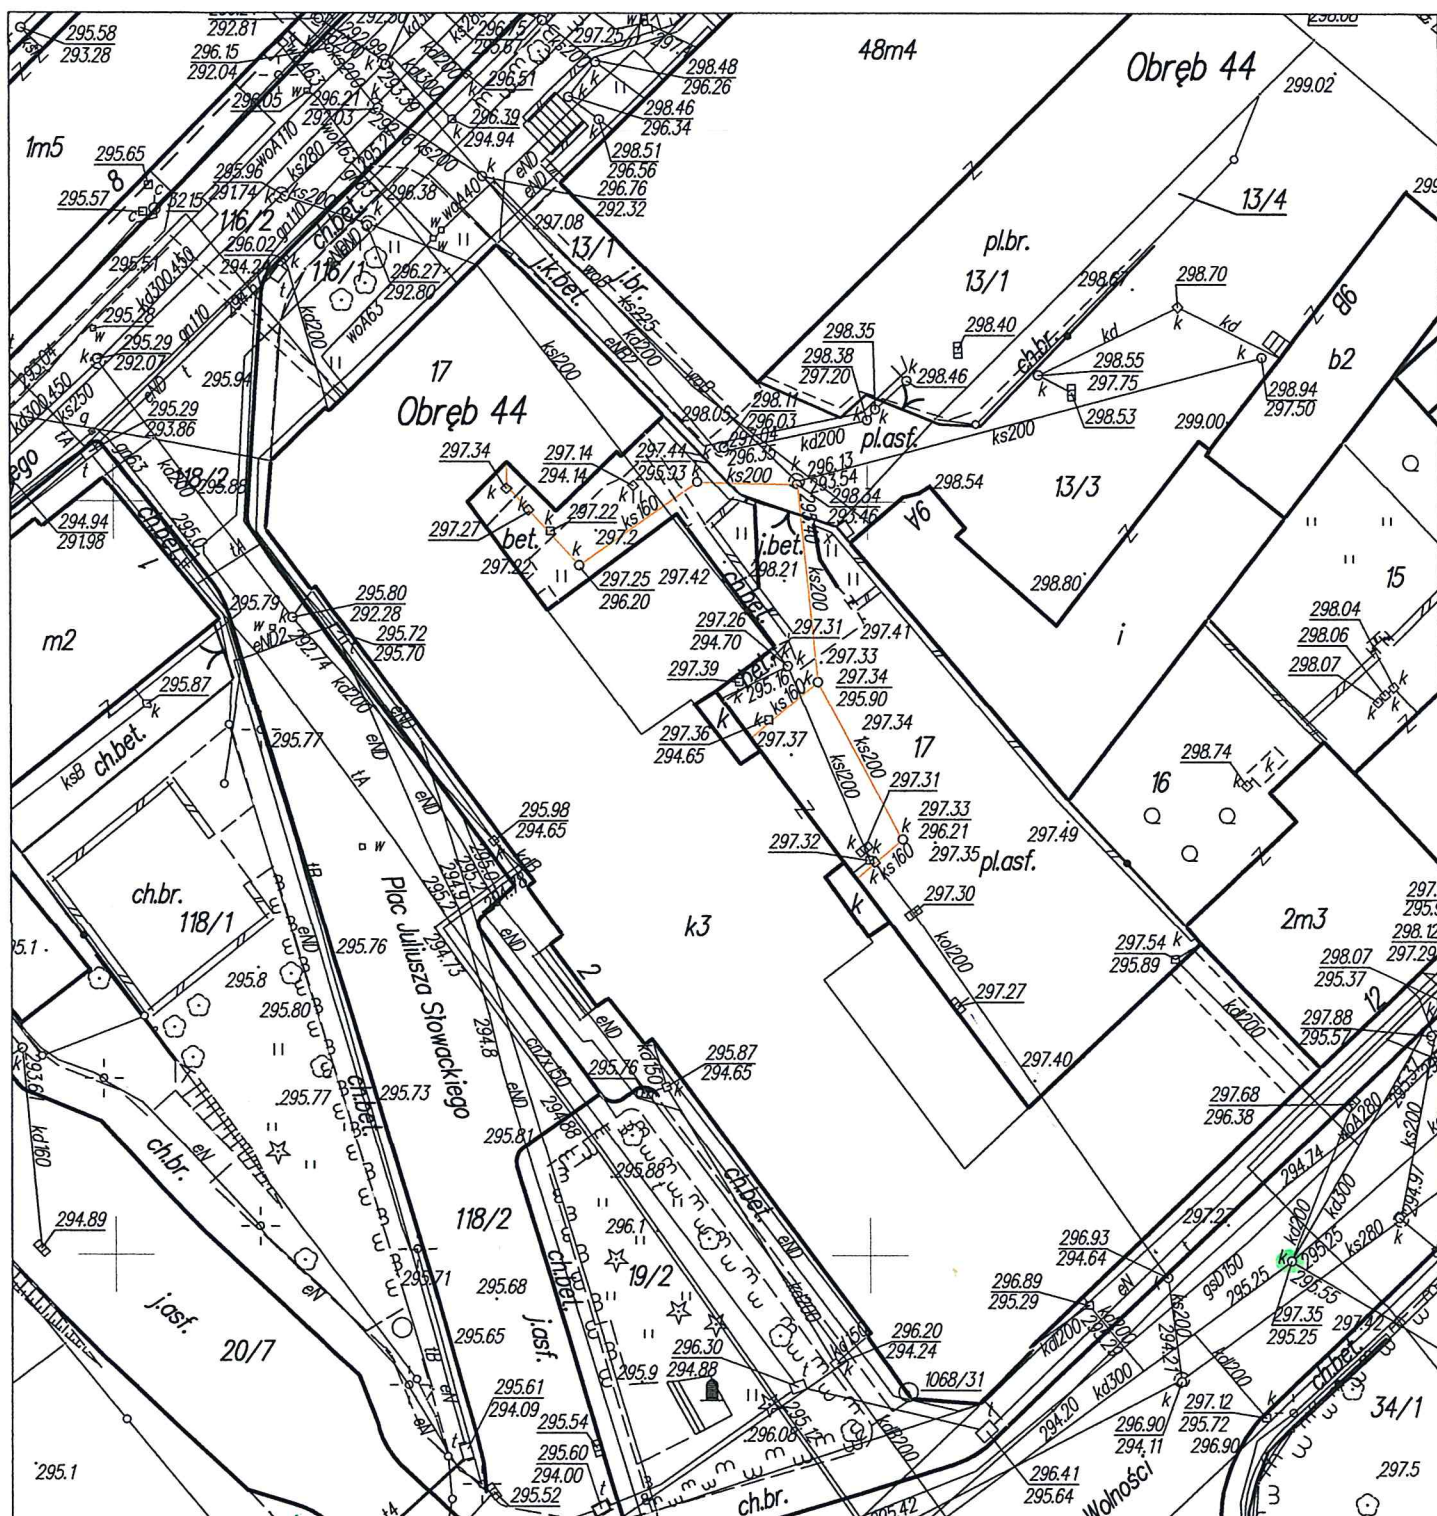

UWAGA: mapa bez użytków gruntowych i projektów sieci uzbrojenia terenu ZUDP

PROPONOWANE MIEJSCE WŁĄCZENIA DO KANALIZACJI DESZCZOWEJ

mgr inż. Adam Pilch
GEODETA UPRAWNIONY
świadczenie uprawnień zawodowych
nr 13574
43-460 WISŁA, ul. Lipowa 12
Tel. / Fax (33) 855-20-33
Tel. kom 509 124 258, 606 137 853

GEODETA UPRAWNIONY

mgr inż. Adam Pilch

MIEJSKI ZARZĄD DE

W CIESZYNIE

ul. Liburnia 4 - Tel. 33 85 80

43-400 CIESZYN

Załącznik do decyzji / pisma

nr 22.431.54.2023.KR

z dnia 4.12.2023